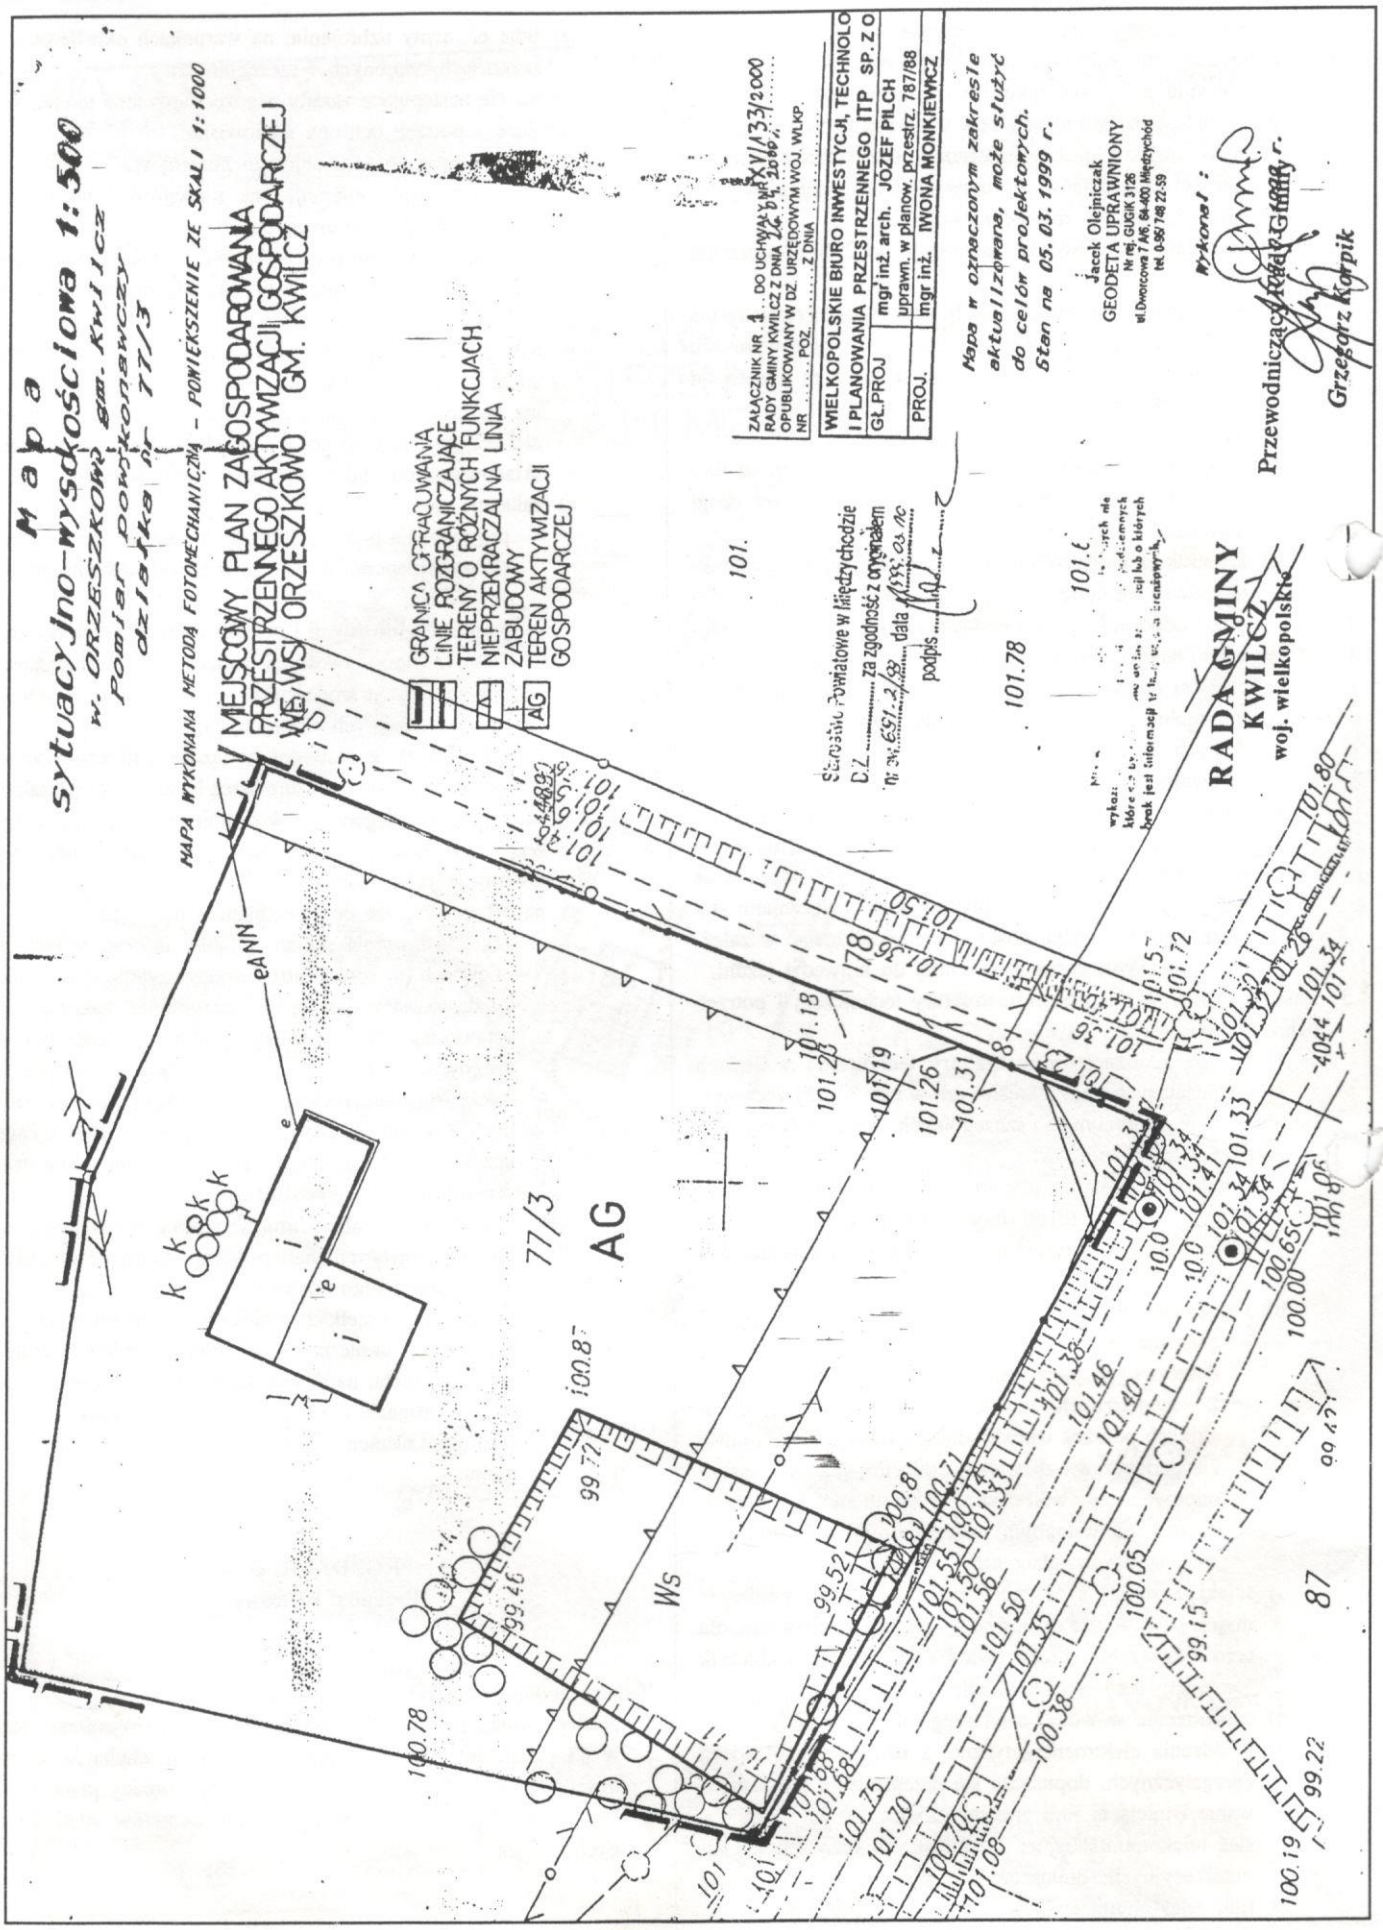

Mapa
sytuacyjno-wysokościowa 1:500
w. ORZESZKOWO gm. KWILCZ
pomiar powykonawczy
działka nr 77/3
MAPA WYKONANA METODĄ FOTOGRAMETRYCZNĄ - POWIĘKSZENIE ZE SKALI 1:1000
MIEJSCOWY PLAN ZAGOSPODAROWANIA PRZESTRZENNEGO AKTYWIZACJI GOSPODARCZEJ WS. ORZESZKOWO GM. KWILCZ
GRANICA OPRACOWANIA
LINIE ROZGRANICZAJĄCE TERENY O RÓŻNYCH FUNKCJACH
NIEPRZEKRACZALNA LINIA ZABUDOWY
AG TEREN AKTYWIZACJI GOSPODARCZEJ
ZAŁĄCZNIK NR 1 DO UCHWAŁY NR XV/133/2000 RADY GMINY KWILCZ Z DNIA 26 LIPCA 2000 R. OPUBLIKOWANY W DZ. URZĘDOWYM WOJ. WLKP. NR ..... POZ. ..... Z DNIA .....
WIELKOPOLSKIE BIURO INWESTYCJI, TECHNOLO I PLANOWANIA PRZESTRZENNEGO ITP SP. Z O
GŁ. PROJ. mgr inż. arch. JÓZEF PILCH uprawn. w planow. przestrz. 787/88
PROJ. mgr inż. IWONA MONKIEWICZ
Mapa w opracowanym zakresie aktualizowana, może służyć do celów projektowych. Stan na 05. 03. 1999 r.
Jacek Olejniczak GEODETA UPRAWNIONY Nr ewid. GUGiK 3126 ul. Dworcowa 7 A/6, 64-400 Międzychód tel. 0-967 48 22 59
Wykonał:
RADA GMINY KWILCZ woj. wielkopolskie
Przewodniczący Rady Gminy
Grzegorz Karpik
77/3
AG
Ws
eANN
101.78
100.87
99.46
99.52
100.81
100.71
101.55
101.50
101.56
101.68
101.75
101.70
101.08
100.78
100.38
100.05
99.15
99.22
100.19
87
101.18
101.23
101.19
101.26
101.31
101.57
101.72
101.32
101.34
101.33
101.41
101.46
101.40
100.65
100.00
101.80
101.28
101.54
101.44
101.36
101.50
101.78